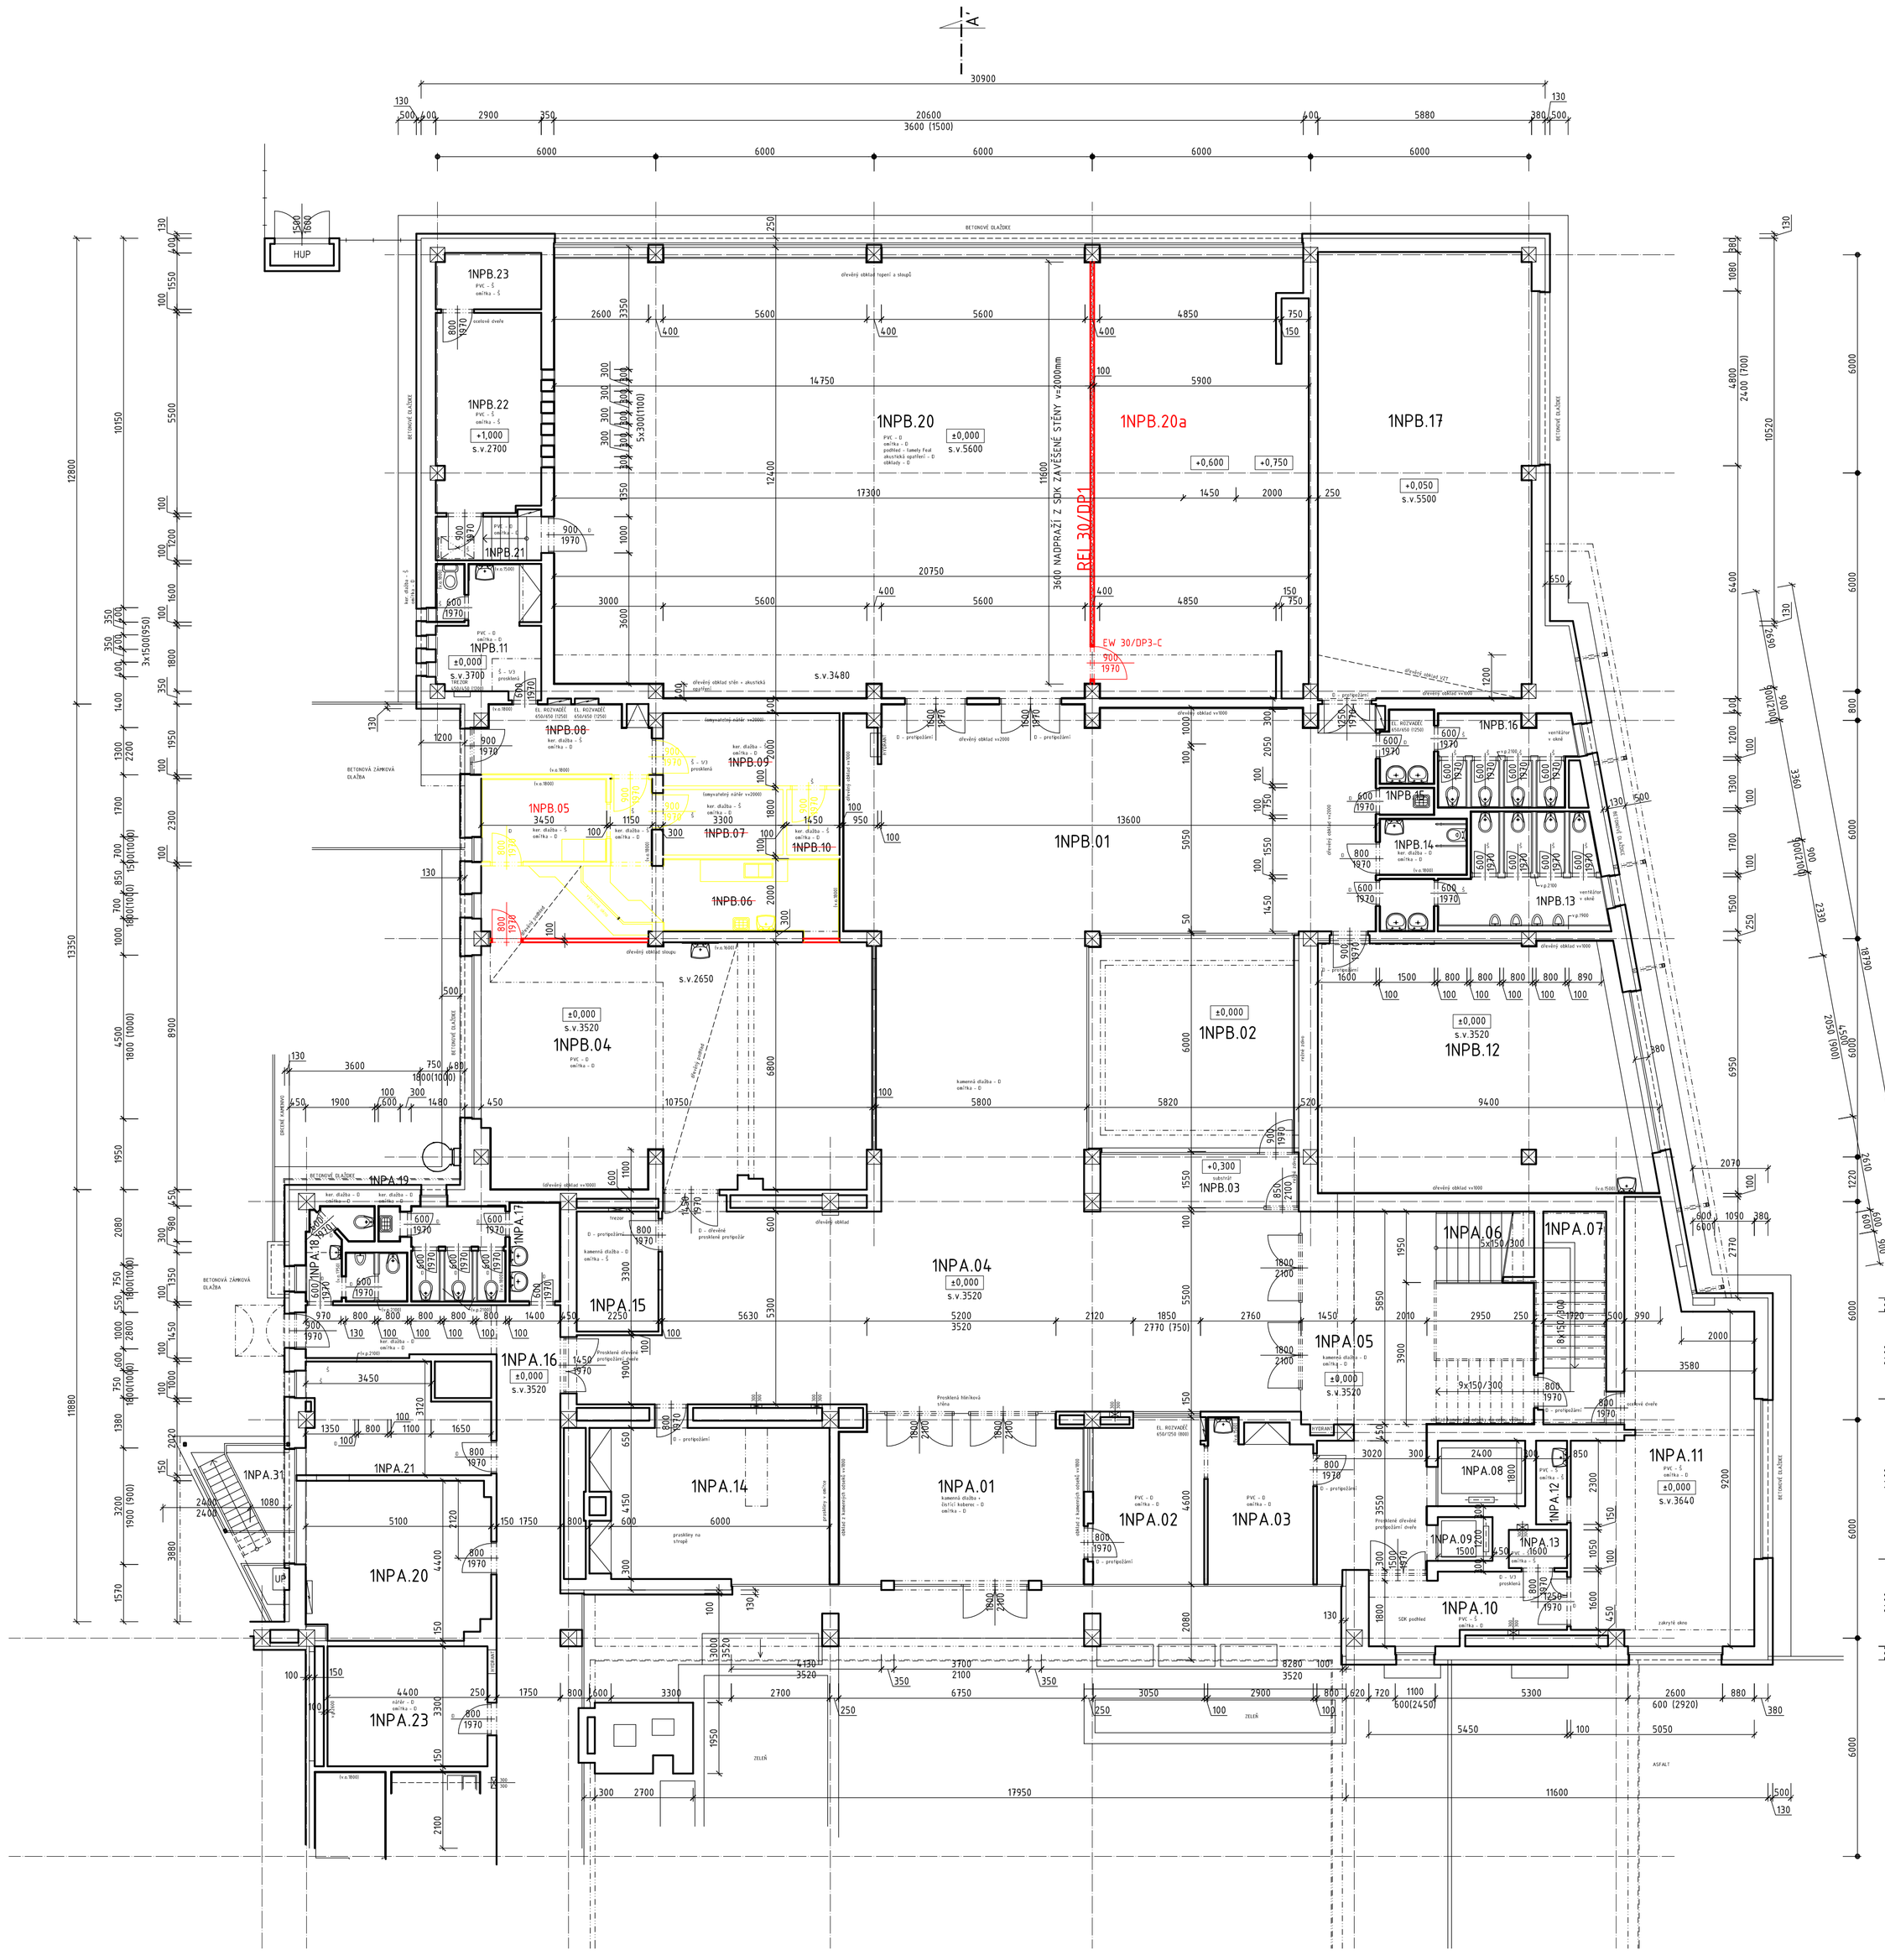

LEGENDA MÍSTNOSTÍ 1NP, 2NP – NOVÝ STAV – OBJEKT B

OZN.	ÚČEL MÍSTNOSTI	PLOCHA m²	OZN.	PODLAHA	STĚNY	STROP	POZNÁMKA
1NPB.01	PŘEDSÁLÍ	133,05	/	STÁVAJÍCÍ	OMÍTKA + MALBA	OMÍTKA + MALBA	-
1NPB.02	ATRIUM	34,39	/	OBLÁZKY + VELKÉ KAMENY	KZS (ETICS)	-	-
1NPB.03	ZIMNÍ ZAHRADA	8,04	/	STÁVAJÍCÍ	STÁVAJÍCÍ	STÁVAJÍCÍ	-
1NPB.04	STRAVOVÁNÍ + VÝDEJ	79,29	/	STÁVAJÍCÍ	STÁVAJÍCÍ	STÁVAJÍCÍ	-
1NPB.05	~~MYTÍ NÁDOBÍ~~ KANCELÁŘ	~~8,02~~ 63,34	/	STÁVAJÍCÍ	STÁVAJÍCÍ	STÁVAJÍCÍ	-
1NPB.06	~~PŘÍPRAVA~~	~~55,03~~	/	STÁVAJÍCÍ	STÁVAJÍCÍ	STÁVAJÍCÍ	-
1NPB.07	~~SKLAD~~	~~6,14~~	/	STÁVAJÍCÍ	STÁVAJÍCÍ	STÁVAJÍCÍ	-
1NPB.08	~~ZÁDVEŘÍ - VSTUP~~	~~9,49~~	/	STÁVAJÍCÍ	STÁVAJÍCÍ	STÁVAJÍCÍ	-
1NPB.09	~~SKLAD~~	~~3,99~~	/	STÁVAJÍCÍ	STÁVAJÍCÍ	STÁVAJÍCÍ	-
1NPB.10	~~SKLAD~~	~~2,61~~	/	STÁVAJÍCÍ	STÁVAJÍCÍ	STÁVAJÍCÍ	-
1NPB.11	SOCIÁLNÍ ZÁZEMÍ - STRAVOVÁNÍ	10,09	/	STÁVAJÍCÍ	STÁVAJÍCÍ	STÁVAJÍCÍ	-
1NPB.12	SPISOVNA - KÚ	60,60	/	PVC	OPRAVA OMÍTKY ZE 30%, NOVÁ ŠTUK. OM	OPRAVA OMÍTKY ZE 30%, NOVÁ ŠTUK. OM	PVC LIŠTA, DODATEČNÉ ZTUŽENÍ
1NPB.13	WC MUŽI	14,02	/	KERAMICKÁ DLAŽBA	OMÍTKA + MALBA	OMÍTKA + MALBA	KERAMICKÝ OBKLAD v=2000mm
1NPB.14	WC IMOBILNÍ	3,80	/	STÁVAJÍCÍ	STÁVAJÍCÍ	STÁVAJÍCÍ	-
1NPB.15	ÚKLIDOVÁ KOMORA	1,19	/	KERAMICKÁ DLAŽBA	OMÍTKA + MALBA	OMÍTKA + MALBA	KERAMICKÝ OBKLAD v=2000mm
1NPB.16	WC ŽENY	11,75	/	KERAMICKÁ DLAŽBA	OMÍTKA + MALBA	OMÍTKA + MALBA	KERAMICKÝ OBKLAD v=2000mm
1NPB.17	SPISOVNA	72,03	/	PVC	OMÍTKA + MALBA	STÁVAJÍCÍ	PVC LIŠTA, ODSTR. STÁV. KCE REGÁLŮ
1NPB.20	SÁL - IPS	182,16	/	STÁVAJÍCÍ	STÁVAJÍCÍ	STÁVAJÍCÍ	STÁVAJÍCÍ
1NPB.20a	ZÁZEMÍ SÁLU		/	PVC	STÁVAJÍCÍ	STÁVAJÍCÍ	DOPLNĚNÍ DŘEVĚNÉHO OBKLADU STĚN
1NPB.21	CHODBA	3,81	/	STÁVAJÍCÍ	STÁVAJÍCÍ	STÁVAJÍCÍ	-
1NPB.22	TECHNICKÁ MÍSTNOST	15,80	/	STÁVAJÍCÍ	STÁVAJÍCÍ	STÁVAJÍCÍ	-
1NPB.23	SKLAD	4,51	/	STÁVAJÍCÍ	STÁVAJÍCÍ	STÁVAJÍCÍ	-
2NPB.01	STROJOVNA VZT	20,01	/	STÁVAJÍCÍ	STÁVAJÍCÍ	STÁVAJÍCÍ	-
2NPB.02	NASÁVACÍ KOMORA	2,93	/	STÁVAJÍCÍ	STÁVAJÍCÍ	STÁVAJÍCÍ	-
2NPB.03	SKLAD	11,17	/	STÁVAJÍCÍ	STÁVAJÍCÍ	STÁVAJÍCÍ	-

LEGENDA MATERIÁLŮ

STÁVAJÍCÍ KONSTRUKCE

ODSTRAŇOVANÉ A BOURANÉ KONSTRUKCE

NOVÉ KONSTRUKCE SDK POŽÁRNÍ

OBYČEJNÁ

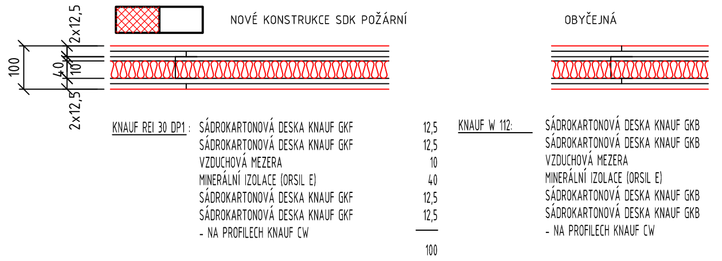

KNAUF REI 30 DP1 -			KNAUF W 112 -		
	SÁDROKARTONOVÁ DESKA KNAUF GKF	12,5		SÁDROKARTONOVÁ DESKA KNAUF GKB	12,5
	SÁDROKARTONOVÁ DESKA KNAUF GKF	12,5		SÁDROKARTONOVÁ DESKA KNAUF GKB	12,5
	VZDUCHOVÁ MEZERA	10		VZDUCHOVÁ MEZERA	10
	MINERÁLNÍ IZOLACE (ORSIL E)	40		MINERÁLNÍ IZOLACE (ORSIL E)	40
	SÁDROKARTONOVÁ DESKA KNAUF GKF	12,5		SÁDROKARTONOVÁ DESKA KNAUF GKB	12,5
	SÁDROKARTONOVÁ DESKA KNAUF GKF	12,5		SÁDROKARTONOVÁ DESKA KNAUF GKB	12,5
	- NA PROFILECH KNAUF CW			- NA PROFILECH KNAUF CW	
		100			100

ZODP.PROJEKTANT Ing.M.OŠŤADAL	PROJEKTANT Ing.M.OŠŤADAL	Ing. Milan OŠŤADAL PROJEKČNÍ KANCELÁŘ OJEZD 9a 796 01 PROSTĚJOV IČO 644 97 186 tel. : 604 910 140
INVESTOR :Úřad práce ČR – krajská pobočka v Olomouci Vejdovského 988/4, 779 00 Olomouc		VÝTISK Č.
AKCE : DOKUMENTACE PRO ZMĚNU UŽÍVÁNÍ **STAVEBNÍ ÚPRAVY** objektu M. R. Štefánika 1059/20, p.č. st 4512 v k.ú Šumperk	STUPEŇ: SP ARCH. Č.: P 301/30116 DATUM: 10/2016	
OBSAH : **PŮDORYS 1.NP**	MĚŘÍTKO 1:100	Č. v. D 1.1.101